


# SITUACE - JIŽNÍ ČÁST

## LEGENDA :

- — — — — OTEVŘENÁ KORYTA
- · - · - · - · - · - · TRUBNÍ KANÁLY
- — — — — → SVODNÉ DRÉNY, SMĚR ODTOKU
- Š 1-9 ŠACHTICE NA POTRUBÍ
- ⑬ ZAJEŘENÉ BODY V PROFILECH
- 71-152 ČÍSLA PARCEL (ZÁHR. DOHKŮ)


## ZMĚNY SKUTEČNĚH

- - - - - ZMĚNY T,
- Š 4 ZMĚNY UM
- × ZRUŠENÉ

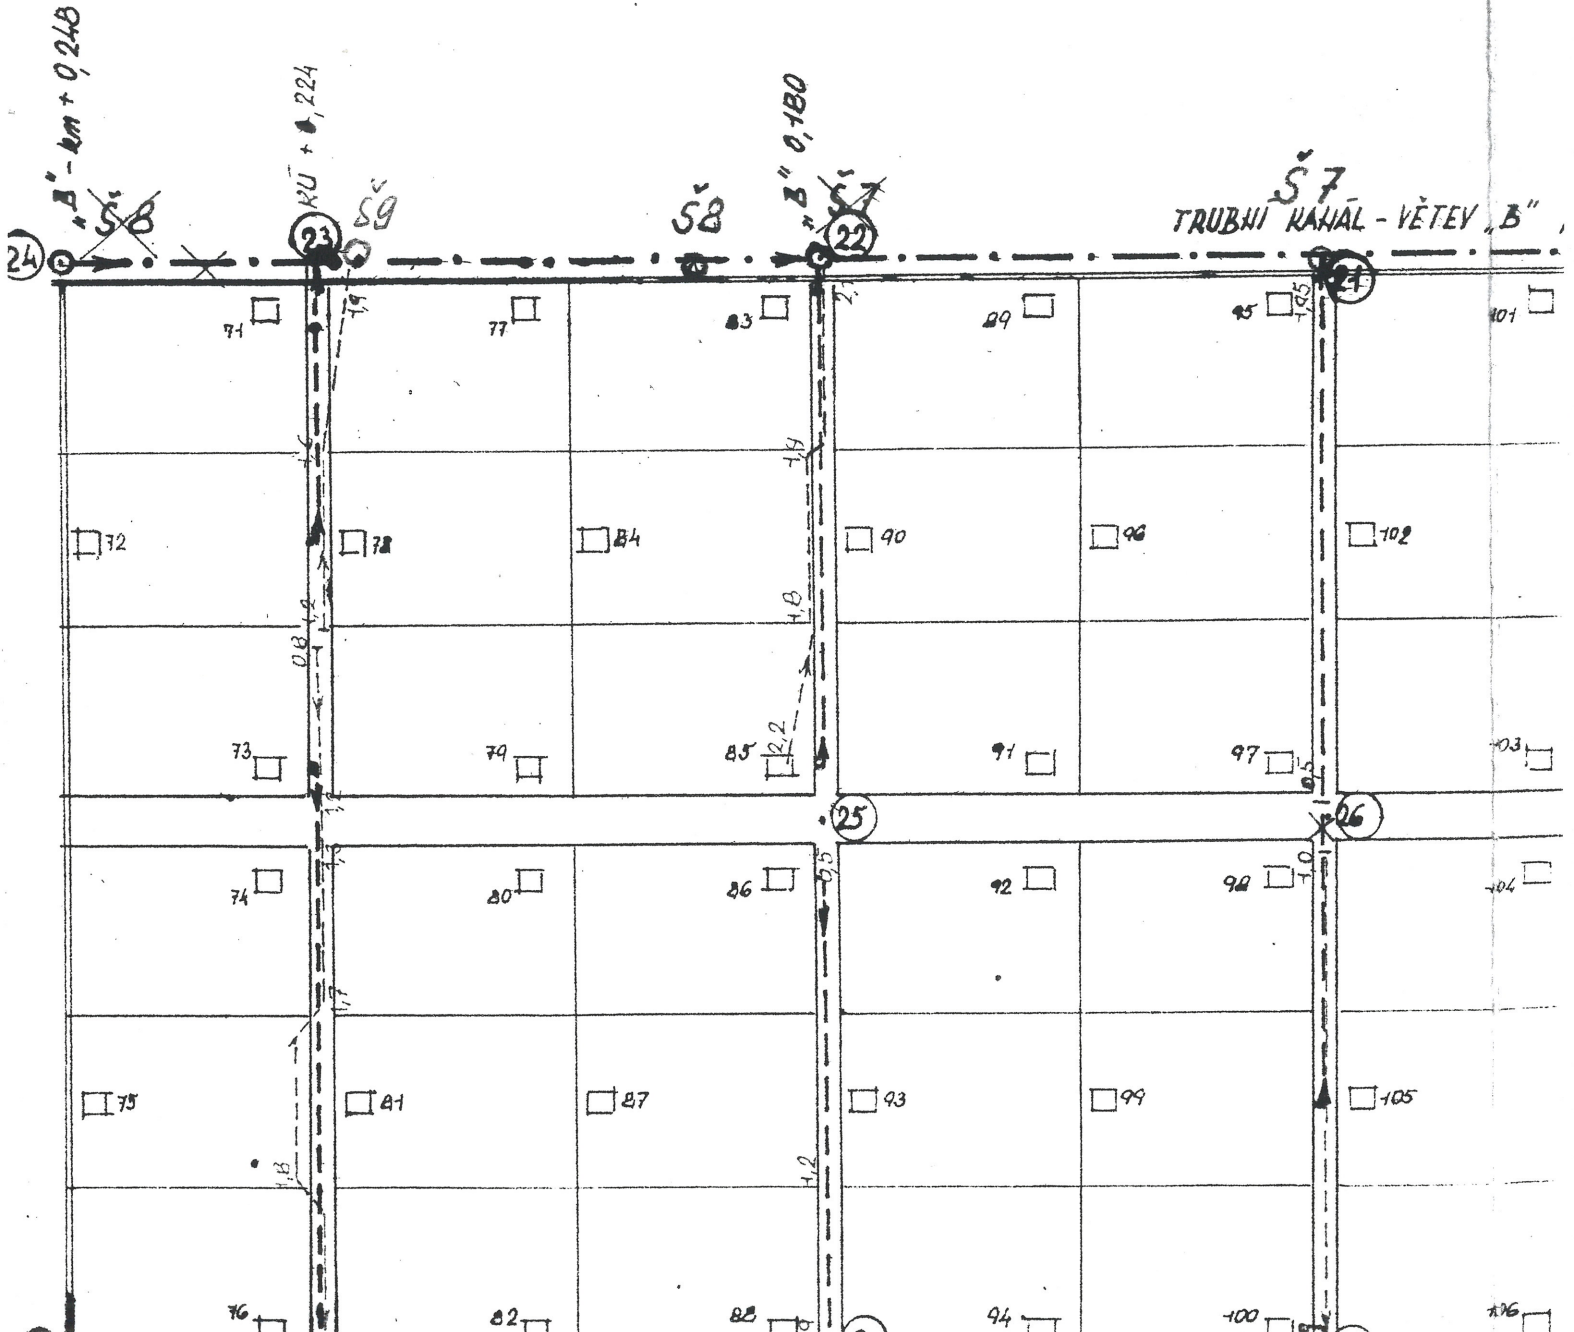

I ČÁST

# ZMĚNY SKUTEČNÉHO PROVEDENÍ:

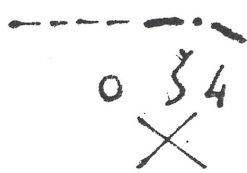


ZMĚNY TRAS TRUB. VEDENÍ  
ZMĚNY UMÍSTĚNÍ ŠACHTIK  
ZRUŠENÉ OBJEKTY, TOTOUBÍ

DTOKU

FILECH  
4KÚ)

Š7-  
130x6  
ZDĚNA  
3"

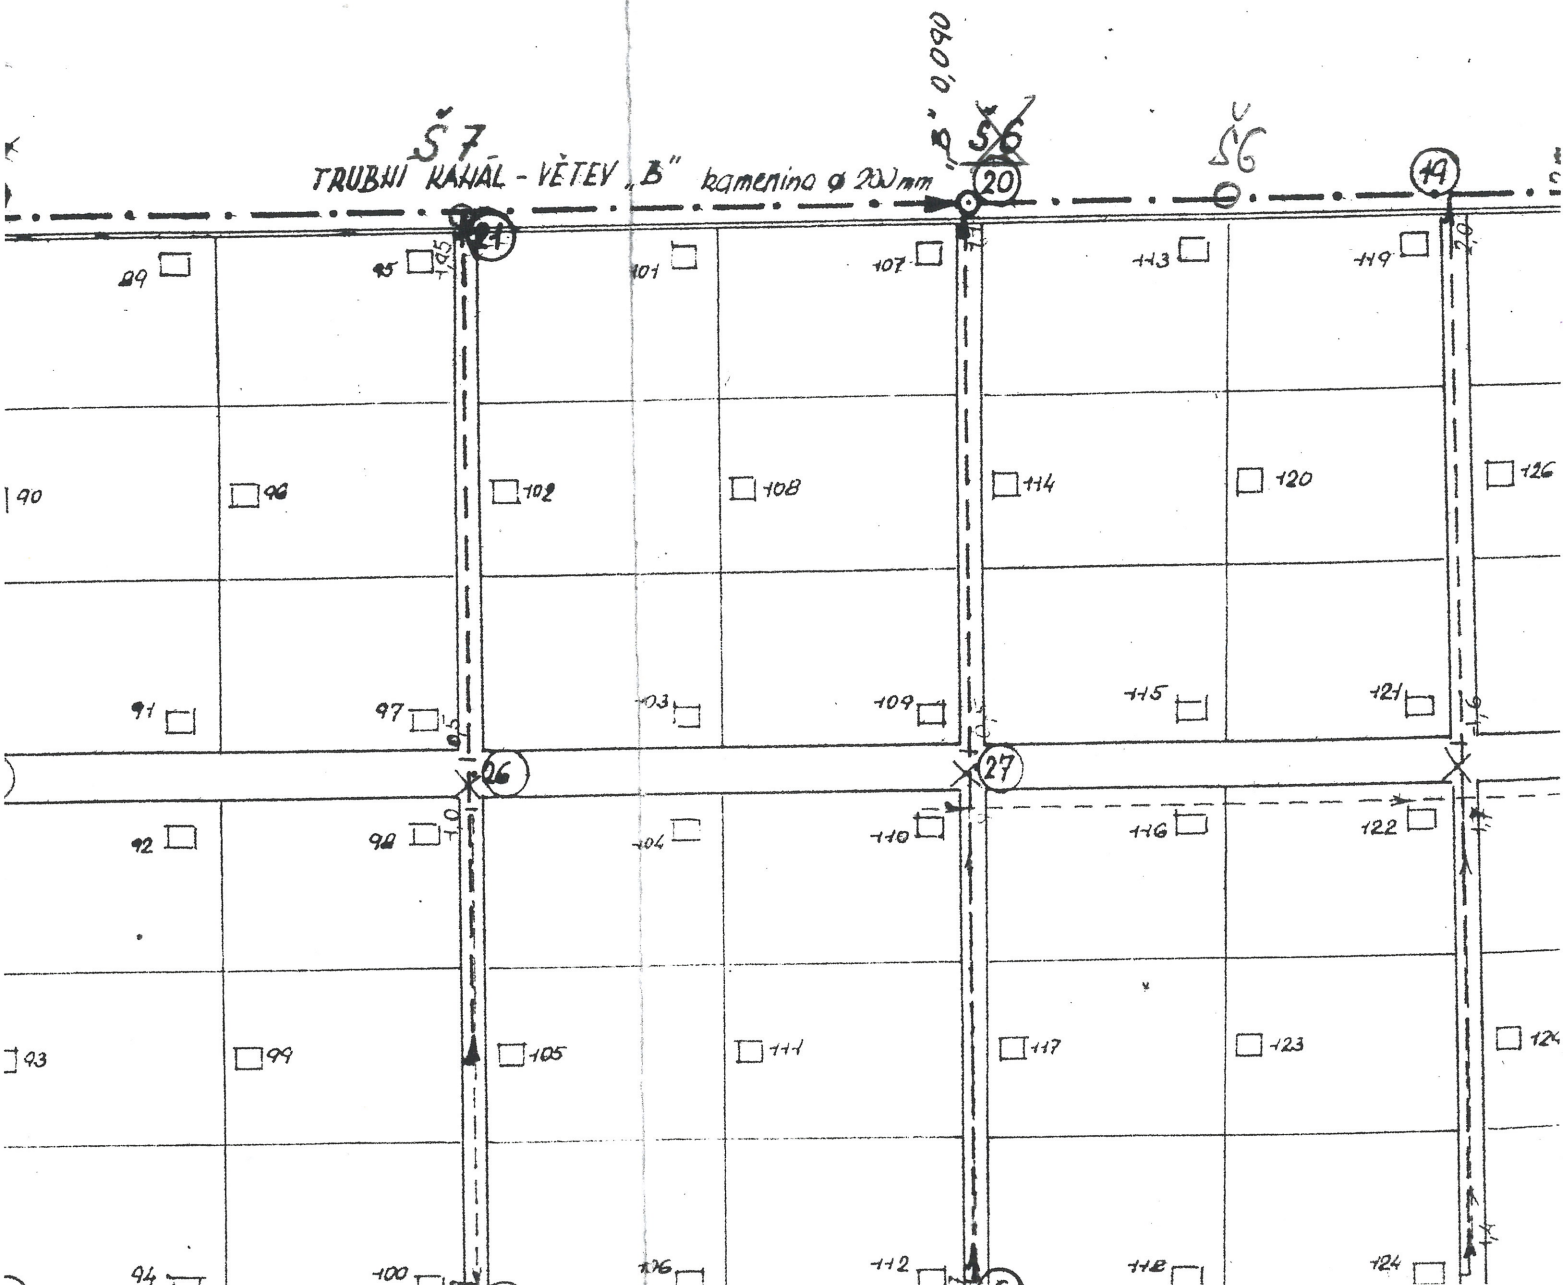

OTEVŘENÝ STÁVAJÍCÍ ODPAD

000 m

ŠTEPĀBOHOLSKÝ POTOK

A" km 0,00

TRUBNÍ KANÁL - VĚTEV "A"

TRUBNÍ KANÁL - VĚTEV "A"  
kamenná  $\varnothing$  400 mm

TRUBNÍ KANÁL - VĚTEV "B"  
kam.  $\varnothing$  400 mm

B" km - 0,068

ŠT-DET.

30 x 60 cm  
BĚHA



DET. "A" km 0,0

18

KU-0,060

13

125

131

137

143

148

126

132

138

144

149

127

133

139

145

150

128

134

140

146

151

129

135

141

147

152

130

136

142

11

11-13

